


昭和九年三月



合沿港貯木場竣工圖

縮尺壹千分之一

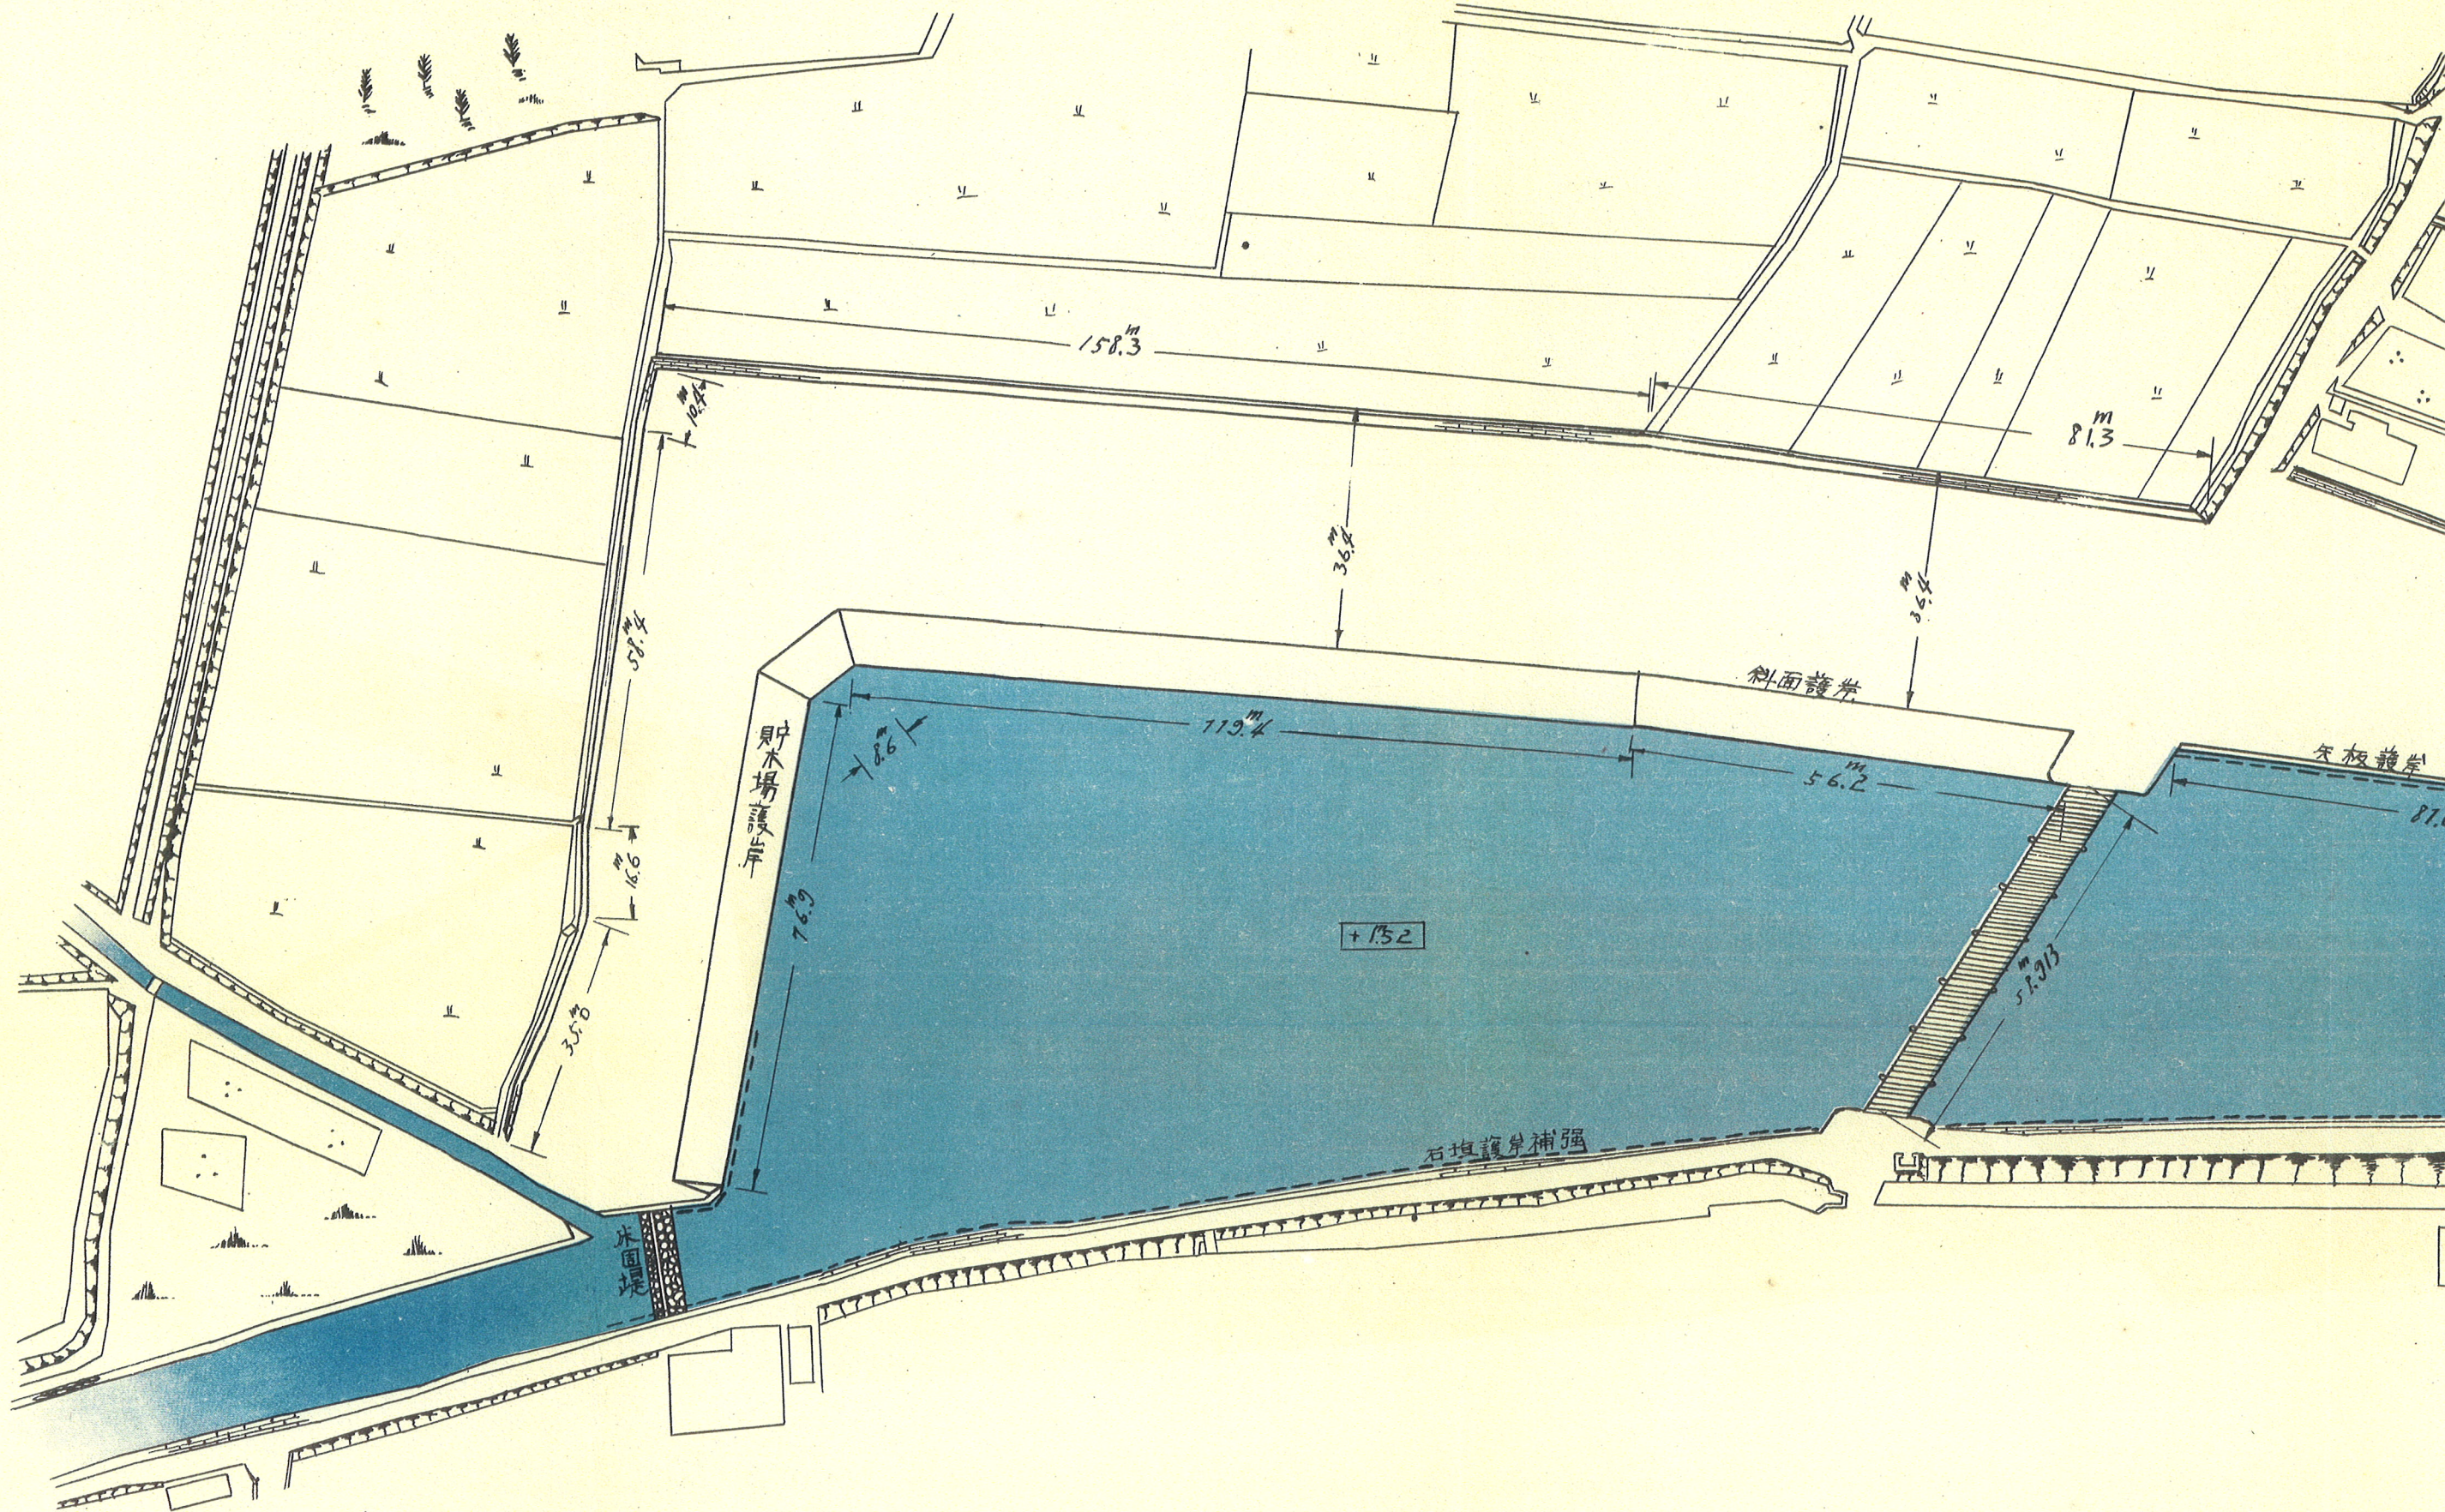